


土砂災害警戒区域・特別警戒区域位置図(土石流) 東筑摩郡 生坂村

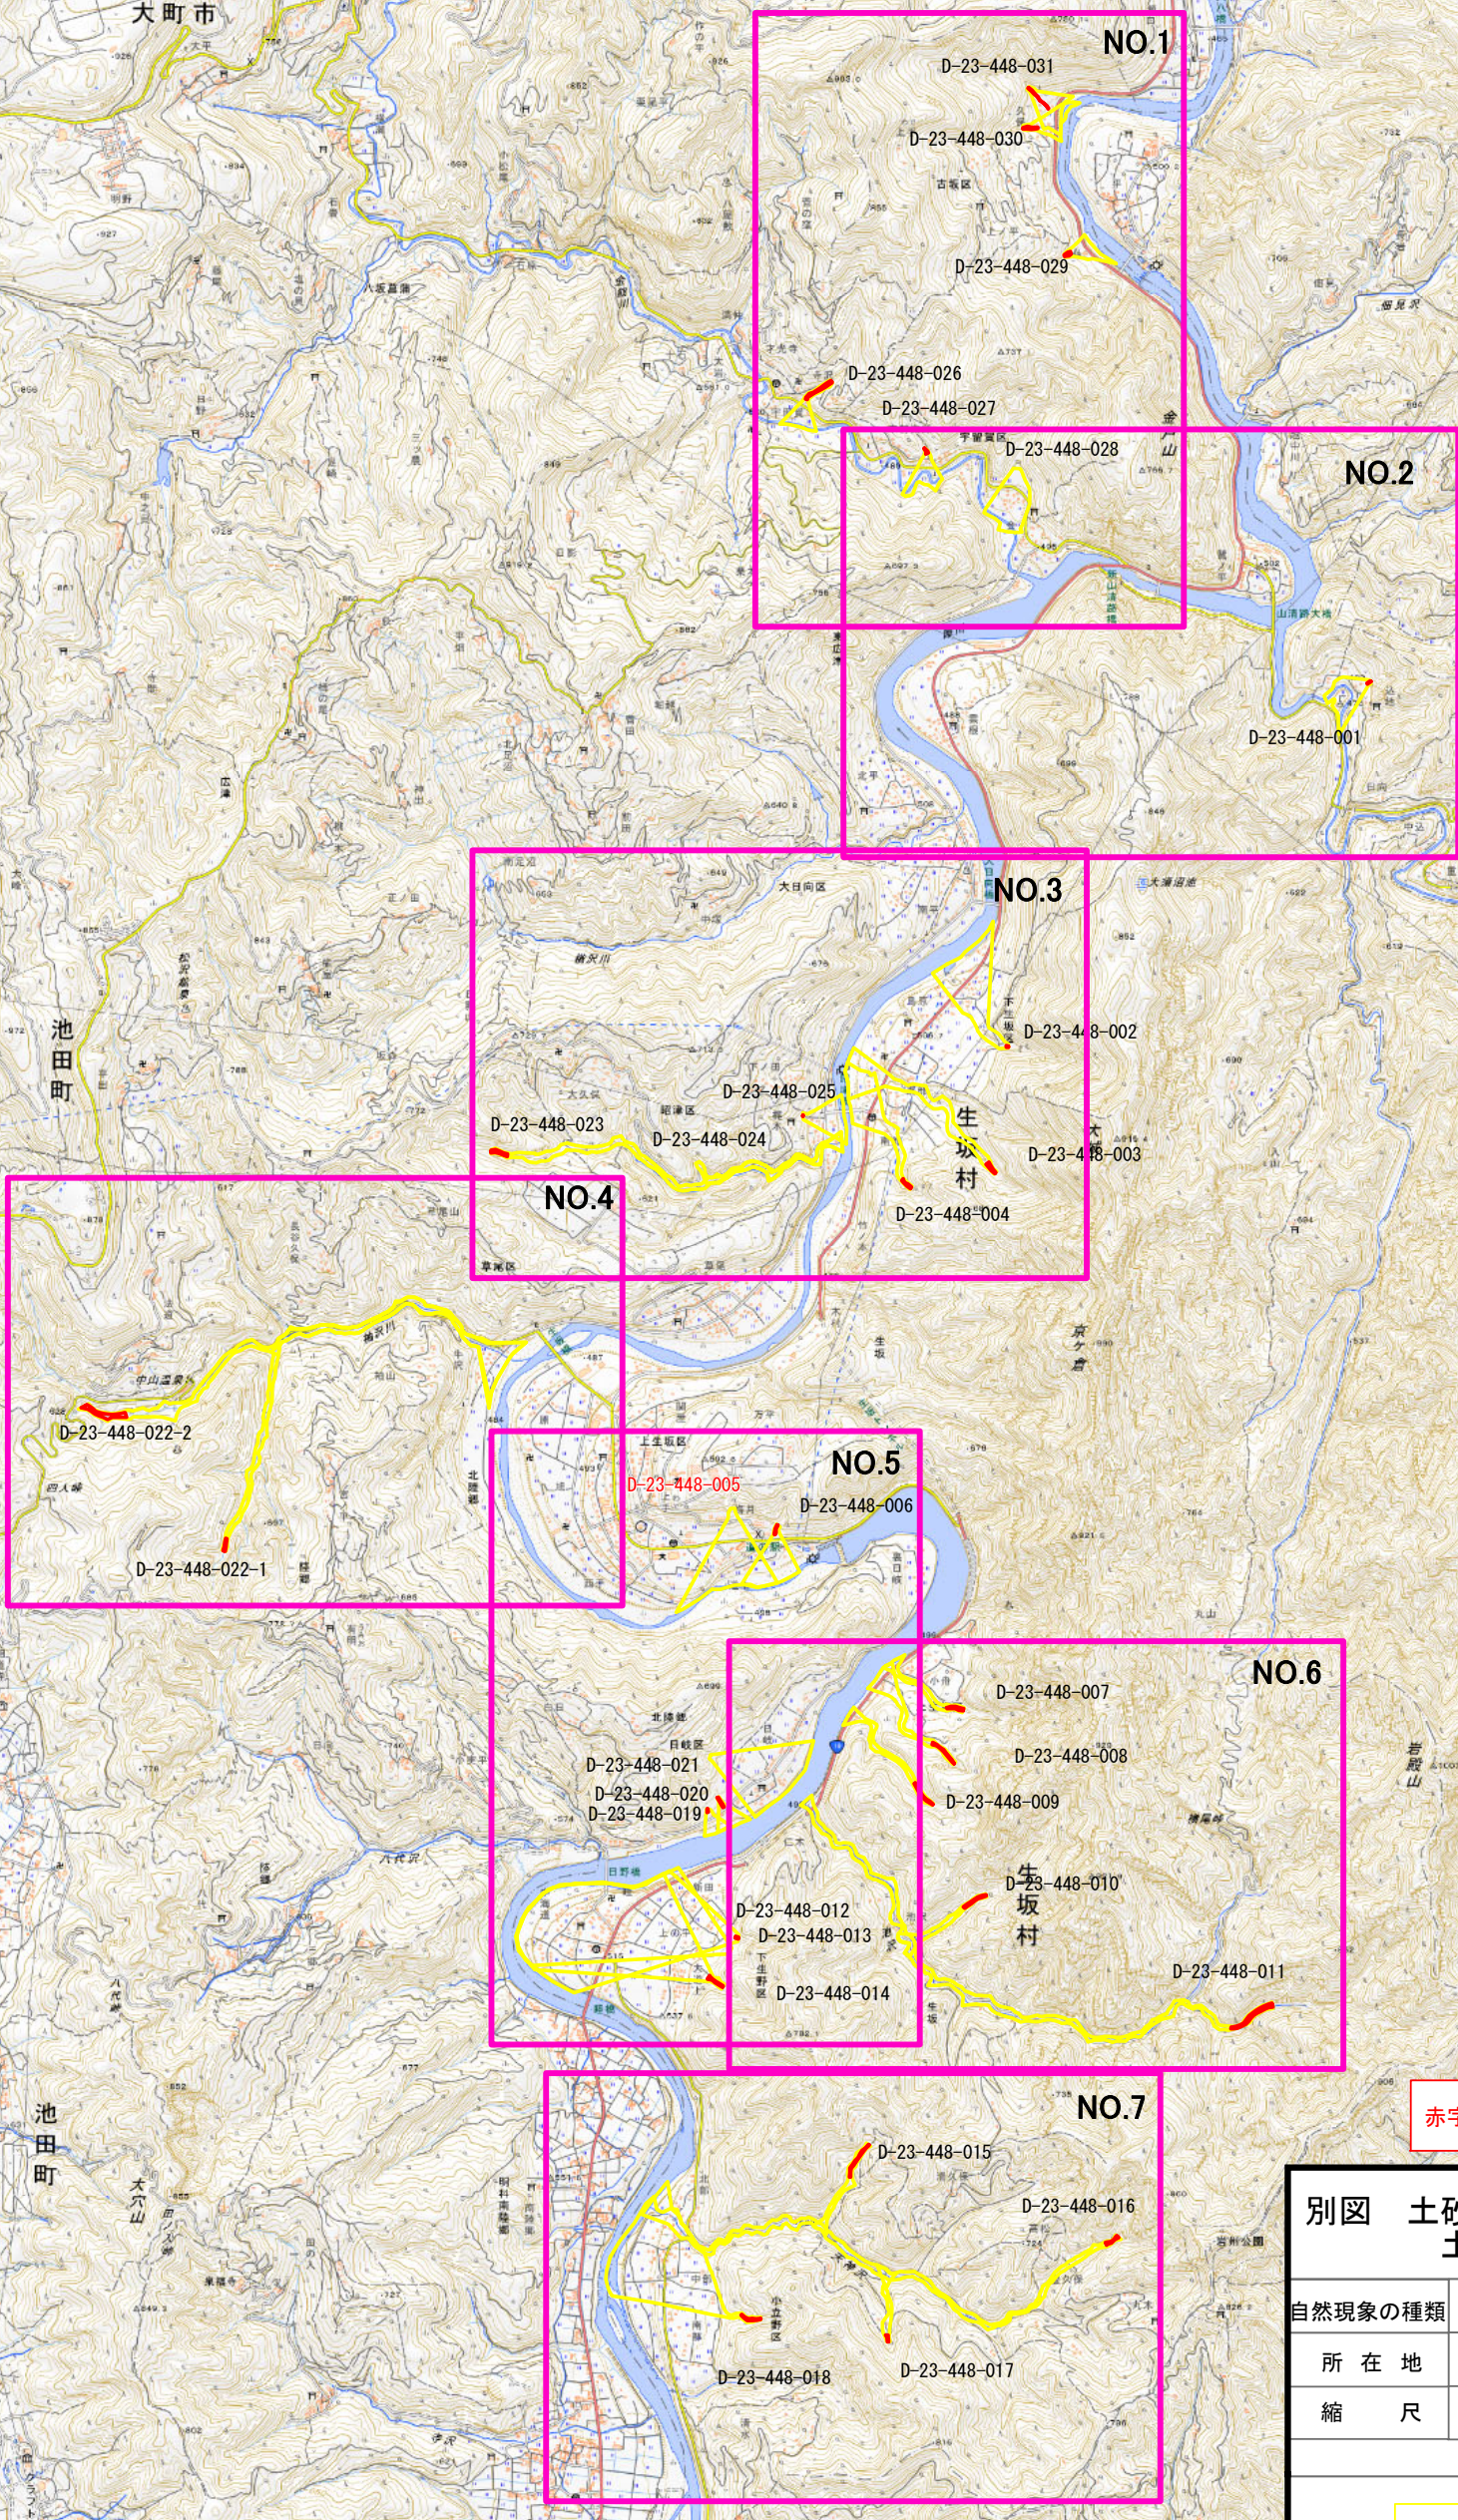

「解除後」

赤字箇所番号は令和6年度調査にて変更

別図 土砂災害警戒区域位置図 及び 土砂災害特別警戒区域位置図

|         |              |
|---------|--------------|
| 自然現象の種類 | 土石流          |
| 所在地     | 長野県 東筑摩郡 生坂村 |
| 縮尺      | 1:25,000     |
| 凡例      |              |

- 土砂災害警戒区域 (危害のおそれのある土地の区域)
- 土砂災害特別区域 (著しい危害のおそれのある土地の区域)
- 区域図番号
- 区域図図面範囲

「測量法に基づく国土地理院長承認（複製）R 6JHf 290」  
「本製品を複製する場合には、  
国土地理院の長の承認を得なければならない。」

